



**Gmina Miejska Kowary
Ul. 1go Maja 1A
58-530 Kowary**

W odpowiedzi na wniosek z dnia 04.01.2022 roku podajemy niżej techniczne warunki przyłączenia do nieruchomości znajdującej się w **Kowarach przy ul. Dworcowej 8** do sieci wodociągowej oraz kanalizacji sanitarnej:

1. Zapewnia się dostawę wody na cele socjalno - bytowe w ilości **2,0 m³/d** z istniejącej sieci wodociągowej **W80** będącej w posiadaniu Spółki zaznaczonej na mapie kolorem zielonym pod warunkiem spełnienia poniższych kryteriów:
 - Opracowania projektu budowlanego przyłącza wodociągowego.
 - Projekt budowlany przyłącza wodociągowego należy uzgodnić w tutejszej Spółce.
 - Stosowania do budowy przyłączy rur PE klasy PN 16 oraz armatury Saint-Gobain, Hawle, VAG lub równoważnej.
 - Wodomierz przystosowany do modułu radiowego projektować na konsoli, za zestawem wodomierzowym przewidzieć stosowne zabezpieczenie przed wtórnym zanieczyszczeniem wody w sieci wynikające z normy PN-EN1717.
 - Ciśnienie we wskazanym rurociągu w miejscu wpięcia wynosi ok. **0,48 MPa**.
 - Z uwagi na niskie pH wody w sieci tj. $\leq 6,5$ nie zaleca się wykonania instalacji wewnętrznej z rur miedzianych.
 - Na przejście przyłącza przez grunty nie będące w posiadaniu inwestora potrzebna jest pisemna zgoda właścicieli.
 - Warunkiem wpięcia do istniejącej sieci wodociągowej jest odbiór techniczny przyłącza przed zasypaniem, podpisanie umowy na dostawę wody i odbiór ścieków.
 - Po wykonaniu prac należy zlecić inwentaryzację powykonawczą w jednostce wykonawstwa geodezyjnego oraz wykonanie protokołów z płukania, dezynfekcji i próby szczelności.



2. Zapewnia się odbiór ścieków sanitarnych **w ilości 2,0 m³/d** do kanalizacji sanitarnej **DN 200** będącej w posiadaniu Spółki zaznaczonej na mapie kolorem czerwonym pod warunkiem spełnienia poniższych kryteriów:

- Opracowania projektu budowlanego przyłącza.
- Projekt budowlany przyłącza kanalizacji sanitarnej należy uzgodnić w tutejszej Spółce.
- Do budowy przyłącza zaleca się stosowanie rur PVC o klasie min SN4 w min SN 8 w drogach.
- Włączenie bez powiadomienia Przedsiębiorstwa będzie traktowane jako bezumowne wpięcie i korzystanie z urządzeń wodociągowych i/lub kanalizacyjnych, w takich przypadkach Spółka będzie dochodziła roszczeń zgodnie z art. 28 Ustawy o zbiorowym zaopatrzeniu w wodę i zbiorowym odprowadzaniu ścieków Dz. U. 2018 poz. 1152 z dnia 14.06.2018 ze zmianami.
- Rozliczenie za odprowadzanie ścieków będzie dokonywane z wodomierza głównego.
- Wpięcie przyłącza do istniejącej studni wykonać za pomocą wiertnicy. Użyć uszczelki in situ na łączeniu rury z betonową studnią.
- Warunkiem wpięcia do istniejącej sieci kanalizacji sanitarnej jest odbiór techniczny przyłączy przed zasypaniem, podpisanie umowy na dostawę wody i odbiór ścieków.
- Spadek przyłącza winien wynosić minimalnie 1,5-2% tj. 1,5 do 2,0 cm/mb, .
- Nie wolno stosować młynków koloidalnych.
- Po wykonaniu prac należy zlecić inwentaryzację powykonawczą w jednostce wykonawstwa geodezyjnego oraz wykonanie protokołów z płukania i próby szczelności. W przypadku wątpliwości KSWiK Sp. z o.o. może wymagać przeprowadzenia inspekcji TV wykonanego przyłącza.



- Odbiory techniczne dokonywane są przez przedstawicieli tutejszej Spółki we **wtorki** oraz **piątki** w godzinach **9⁰⁰-13⁰⁰** po uprzednim zgłoszeniu telefonicznym pod numer **(757182109)**.

Warunki techniczne ważne są dwa lata od dnia ich określenia.

W załączeniu przekazujemy mapę z naniesioną siecią wodociagową i kanalizacją sanitarną.

Z poważaniem

Sprawę prowadzi

Szymon Piwowarek

Tel. 757182109

PREZES ZARZĄDU

dr Dariusz Daraż


Obreń evidencyjny: 0001

Poprawność nieznana

Dokument podpisany przez
KRZYSZTOF PREJSNER

Data: 2022.07.12 12:49:17 CET

Skala 1:500

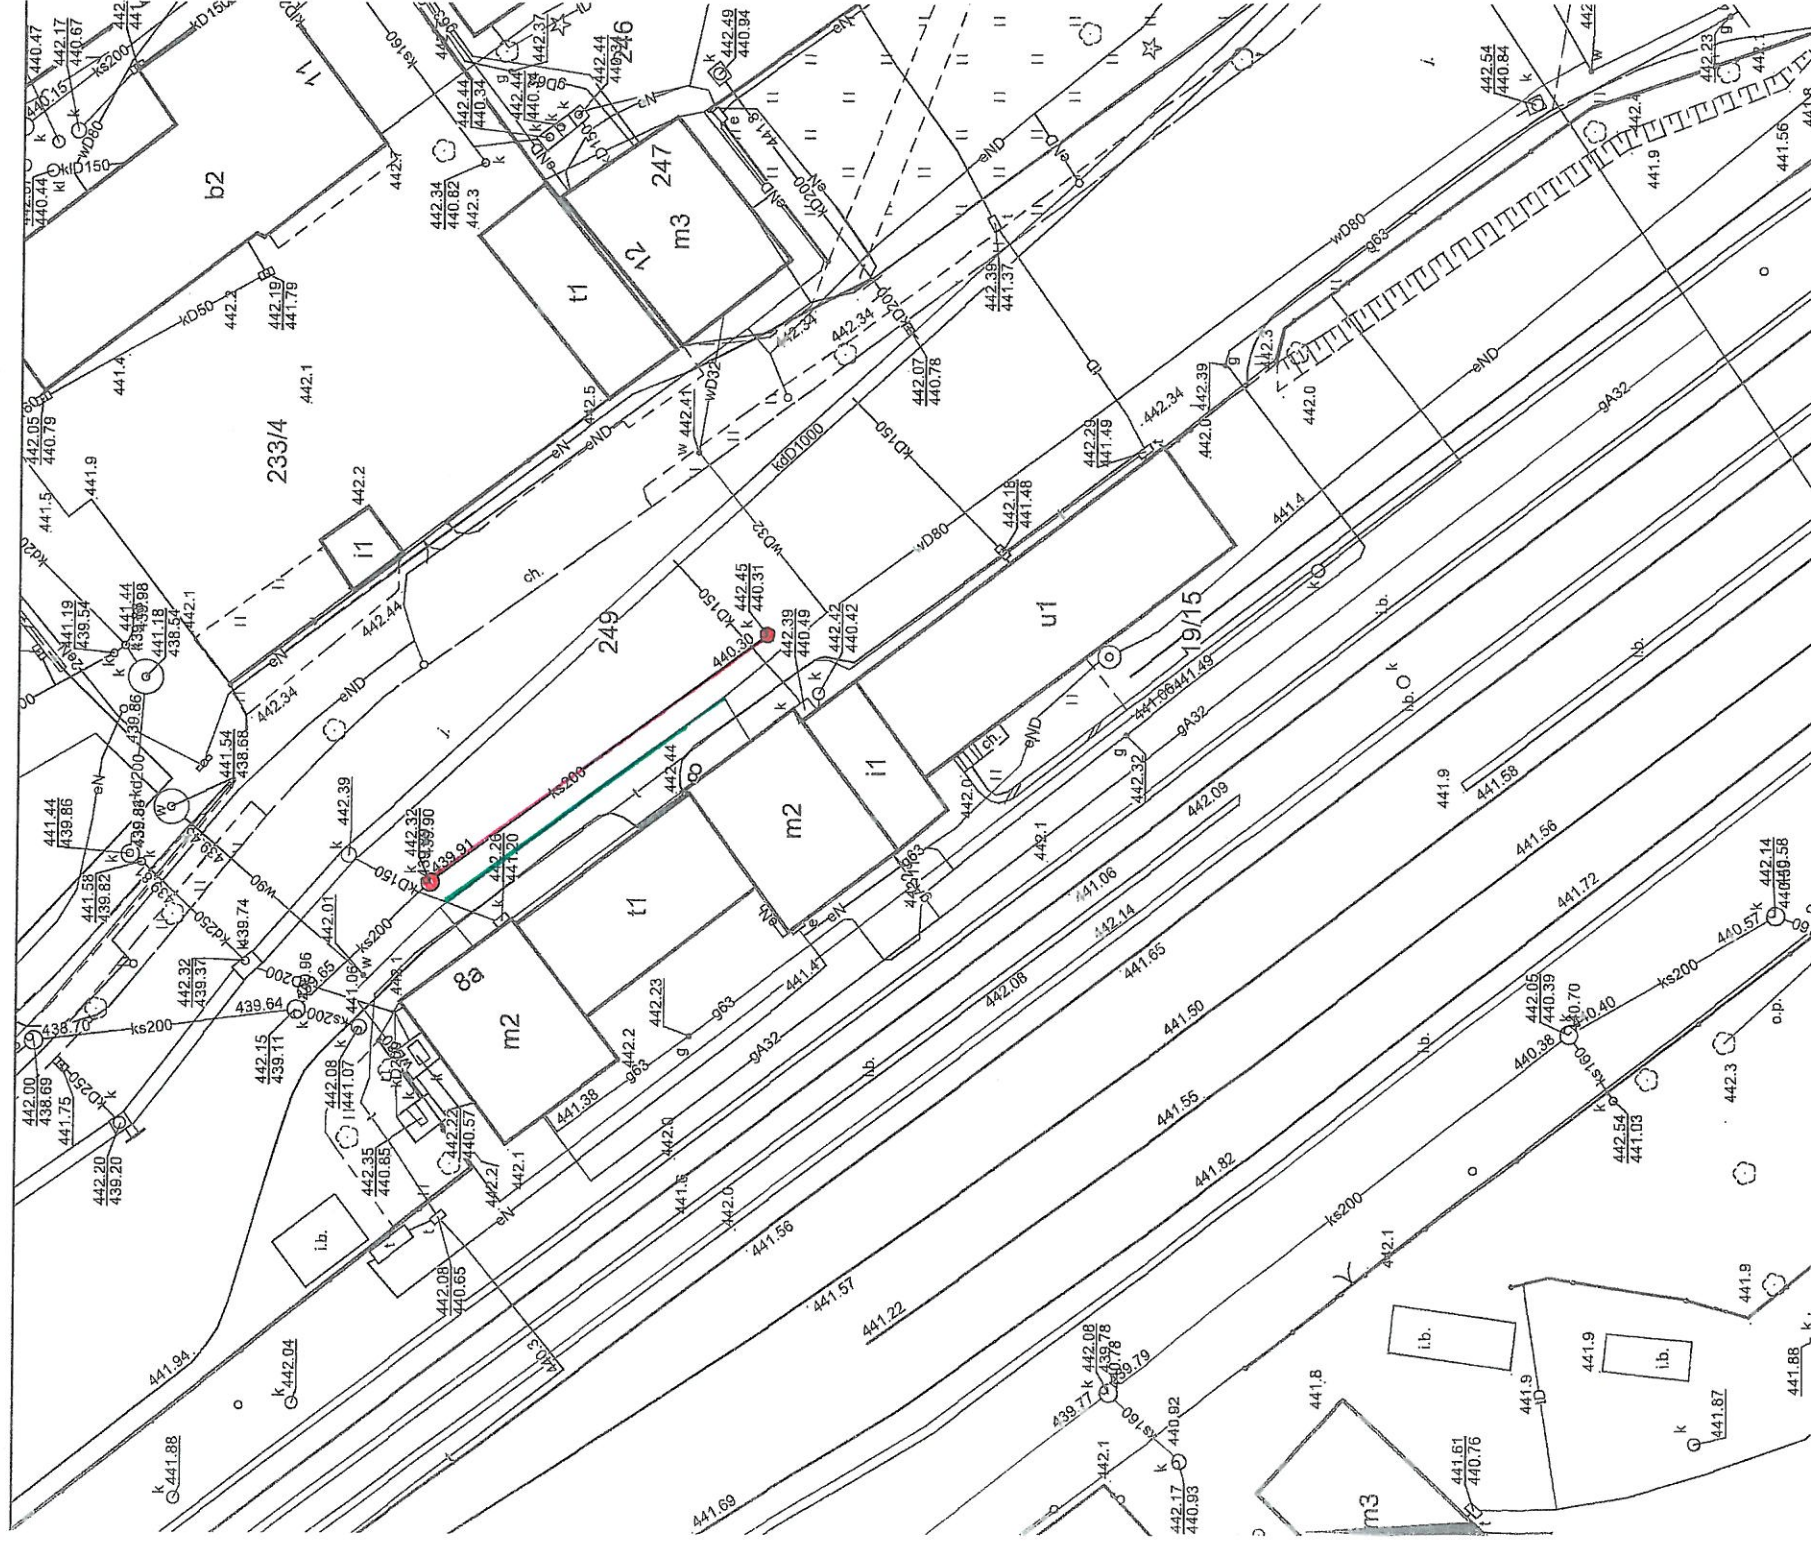





**Gmina Miejska Kowary
Ul. 1go Maja 1A
58-530 Kowary**

W odpowiedzi na wniosek z dnia 04.01.2022 roku podajemy niżej techniczne warunki przyłączenia do nieruchomości znajdującej się w **Kowarach przy ul. Dworcowej 8** do sieci wodociągowej oraz kanalizacji sanitarnej:

1. Zapewnia się dostawę wody na cele socjalno - bytowe **w ilości 2,0 m³/d** z istniejącej sieci wodociągowej **W80** będącej w posiadaniu Spółki zaznaczonej na mapie kolorem zielonym pod warunkiem spełnienia poniższych kryteriów:
 - Opracowania projektu budowlanego przyłącza wodociągowego.
 - Projekt budowlany przyłącza wodociągowego należy uzgodnić w tutejszej Spółce.
 - Stosowania do budowy przyłączy rur PE klasy PN 16 oraz armatury Saint-Gobain, Hawle, VAG lub równoważnej.
 - Wodomierz przystosowany do modułu radiowego projektować na konsoli, za zestawem wodomierzowym przewidzieć stosowne zabezpieczenie przed wtórnym zanieczyszczeniem wody w sieci wynikające z normy PN-EN1717.
 - Ciśnienie we wskazanym rurociągu w miejscu wpięcia wynosi ok. **0,48 MPa**.
 - Z uwagi na niskie pH wody w sieci tj. $\leq 6,5$ nie zaleca się wykonania instalacji wewnętrznej z rur miedzianych.
 - Na przejście przyłącza przez grunty nie będące w posiadaniu inwestora potrzebna jest pisemna zgoda właścicieli.
 - Warunkiem wpięcia do istniejącej sieci wodociągowej jest odbiór techniczny przyłącza przed zasypaniem, podpisanie umowy na dostawę wody i odbiór ścieków.
 - Po wykonaniu prac należy zlecić inwentaryzację powykonawczą w jednostce wykonawstwa geodezyjnego oraz wykonanie protokołów z płukania, dezynfekcji i próby szczelności.



2. Zapewnia się odbiór ścieków sanitarnych **w ilości 2,0 m³/d** do kanalizacji sanitarnej **DN 200** będącej w posiadaniu Spółki zaznaczonej na mapie kolorem czerwonym pod warunkiem spełnienia poniższych kryteriów:

- Opracowania projektu budowlanego przyłącza.
- Projekt budowlany przyłącza kanalizacji sanitarnej należy uzgodnić w tutejszej Spółce.
- Do budowy przyłącza zaleca się stosowanie rur PVC o klasie min SN4 w min SN 8 w drogach.
- Włączenie bez powiadomienia Przedsiębiorstwa będzie traktowane jako bezumowne wpięcie i korzystanie z urządzeń wodociągowych i/lub kanalizacyjnych, w takich przypadkach Spółka będzie dochodziła roszczeń zgodnie z art. 28 Ustawy o zbiorowym zaopatrzeniu w wodę i zbiorowym odprowadzaniu ścieków Dz. U. 2018 poz. 1152 z dnia 14.06.2018 ze zmianami.
- Rozliczenie za odprowadzanie ścieków będzie dokonywane z wodomierza głównego.
- Wpięcie przyłącza do istniejącej studni wykonać za pomocą wiertnicy. Użyć uszczelki in situ na łączeniu rury z betonową studnią.
- Warunkiem wpięcia do istniejącej sieci kanalizacji sanitarnej jest odbiór techniczny przyłączy przed zasypaniem, podpisanie umowy na dostawę wody i odbiór ścieków.
- Spadek przyłącza winien wynosić minimalnie 1,5-2% tj. 1,5 do 2,0 cm/mb, .
- Nie wolno stosować młynków koloidalnych.
- Po wykonaniu prac należy zlecić inwentaryzację powykonawczą w jednostce wykonawstwa geodezyjnego oraz wykonanie protokołów z płukania i próby szczelności. W przypadku wątpliwości KSWiK Sp. z o.o. może wymagać przeprowadzenia inspekcji TV wykonanego przyłącza.



- Odbiory techniczne dokonywane są przez przedstawicieli tutejszej Spółki we **wtorki** oraz **piątki** w godzinach **9⁰⁰-13⁰⁰** po uprzednim zgłoszeniu telefonicznym pod numer **(757182109)**.

Warunki techniczne ważne są dwa lata od dnia ich określenia.

W załączeniu przekazujemy mapę z naniesioną siecią wodociagową i kanalizacją sanitarną.

Sprawę prowadzi

Szymon Piwowarek

Tel. 757182109

Z poważaniem


PREZES ZARZĄDU

dr Dariusz Daraż

Obręb ewidencyjny: 0001

Dokument podpisany przez
KRZYSZTOF PREJSNER
Data: 2022.01.12 12:49:17 CET

Data: 2022.02.12 12:49:17 CET

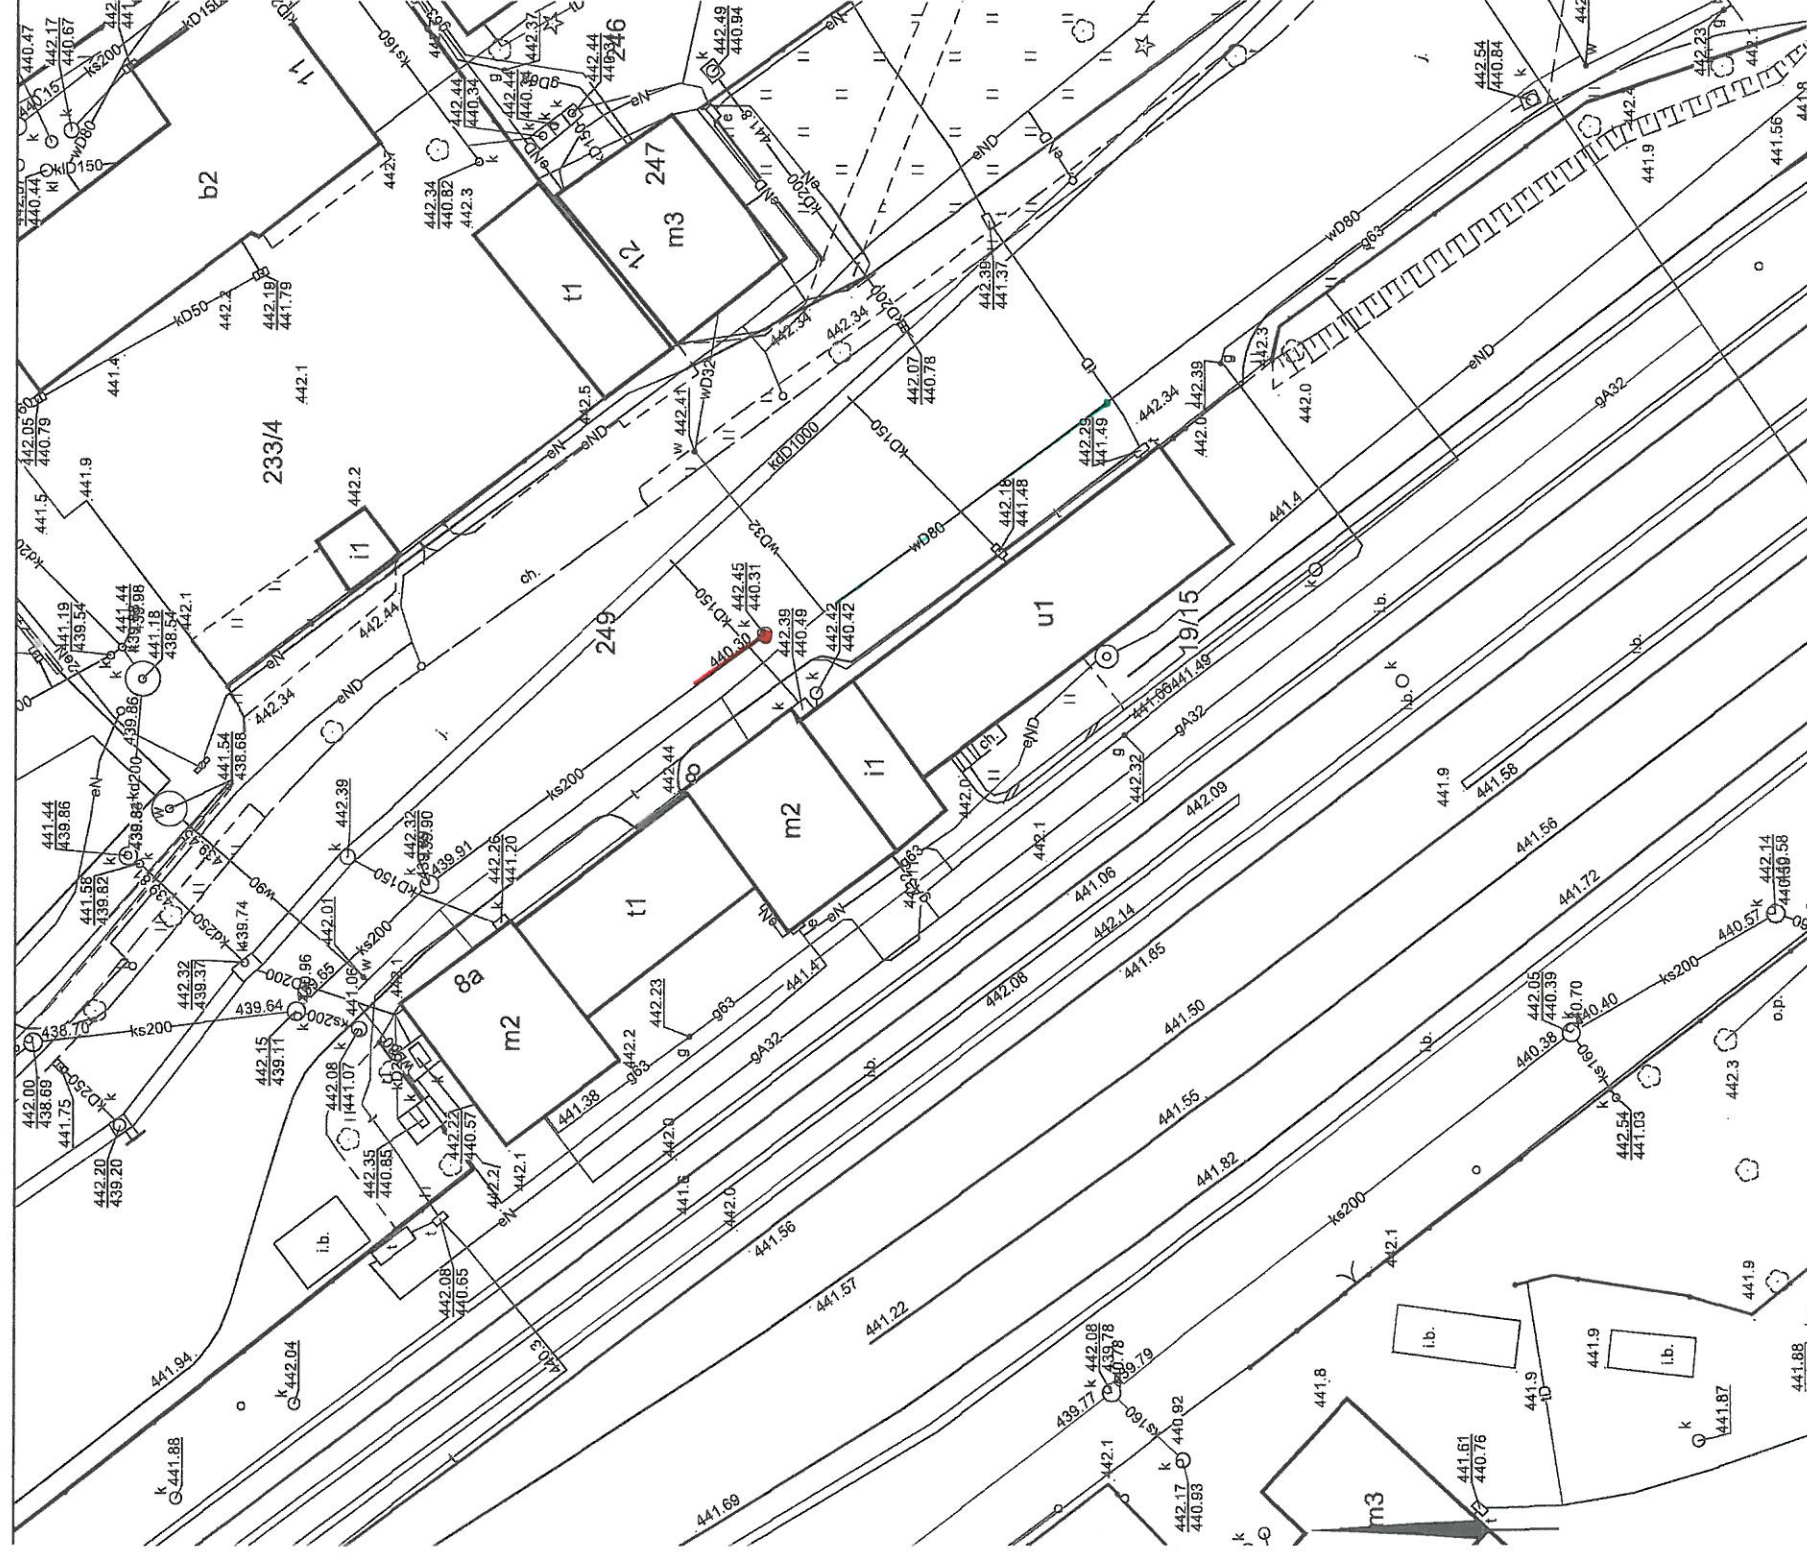


ds. technicznych

mgr inż. Szymon Piwowski